




PLAN

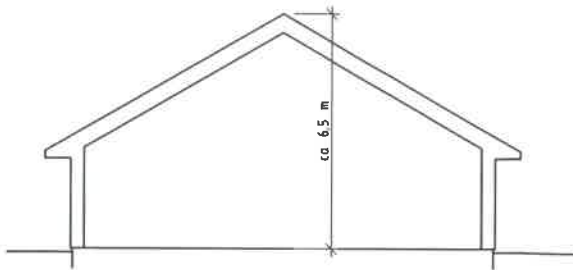


SEKTION, TILLBYGGNAD

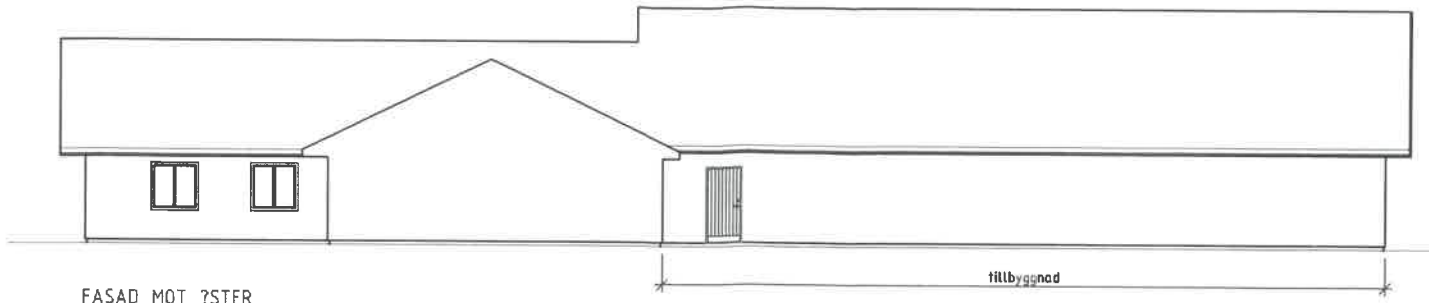


FASAD MOT ÖSTER

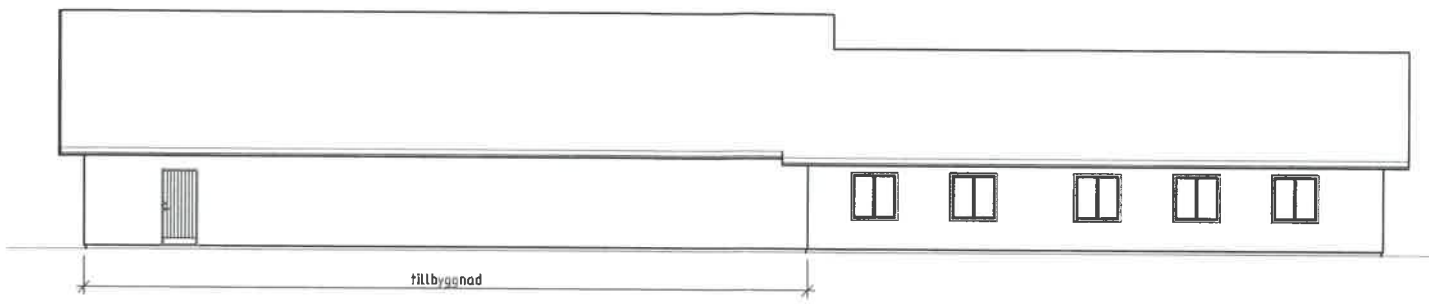

FASAD MOT VESTER

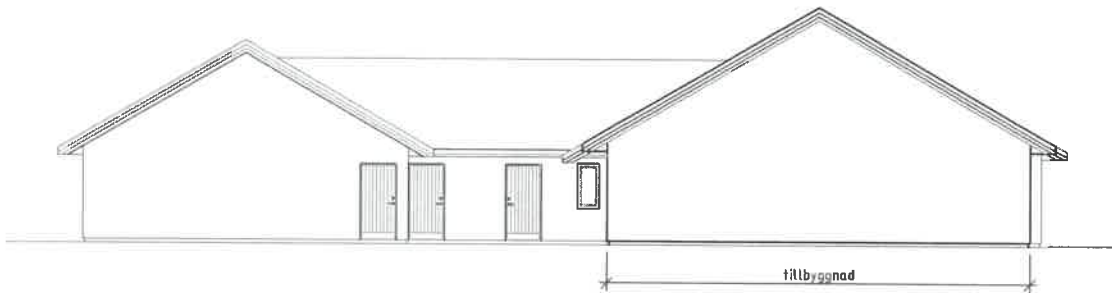

FASAD MOT NORR

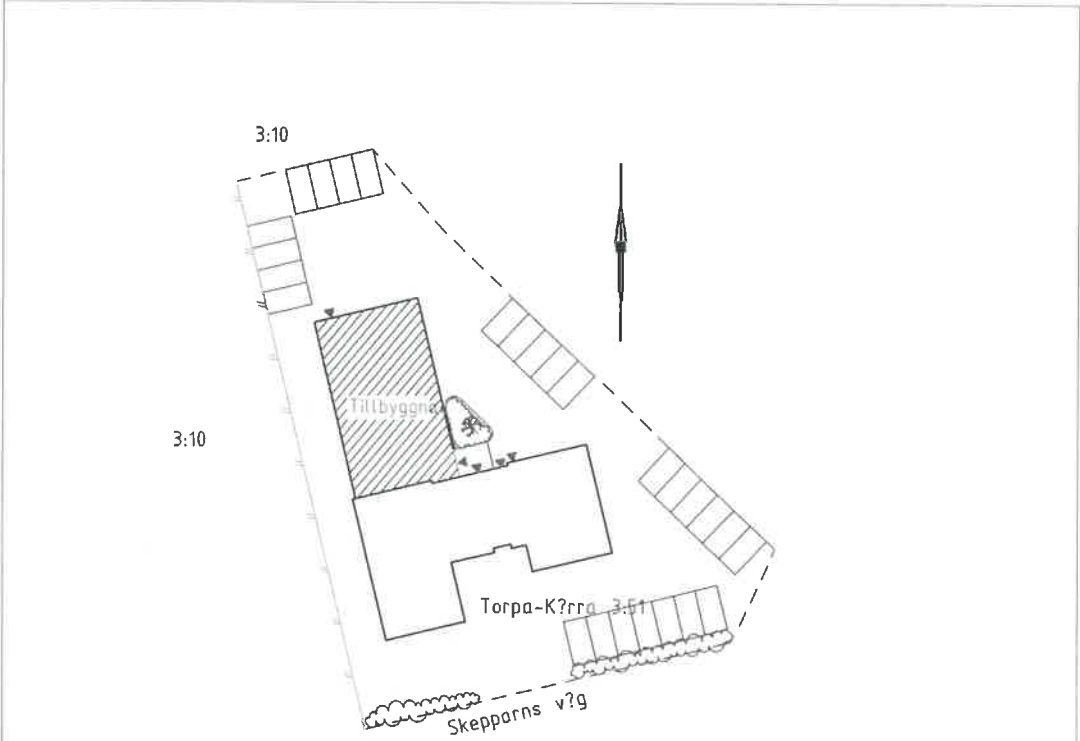

SITUATIONSPLAN, SKALA 1:400

BET	ANT	ÄNDRINGEN ANSÖR	SIGN	DATUM
RELATIONSHANDLING				
Samlingslokal Belid				
ÖHRMAN & ÖHRMAN AB				
<small>ARKITEKTUR - MARKPLANERING - DETALJPLANER</small> Lindbergsvägen 2C 432 32 Verberg Tel 0340-858 55 Fax 0340-67 71 66 E-post ohman@verberg.se URL www.ohman.se/				
UPPDRAG NR	01126	RITAD AV	U ?	HANDLEDARE
DATUM	2004-02	ANSVARIG		Ulla ?hman
BELID AB TORPA-K?RRA 3:51 TILLBYGGNAD MED UTSTÄLLNINGSHALL PLAN, SEKTION, FASADER				
SKALA	1:100	HÄMMER	A01	BET