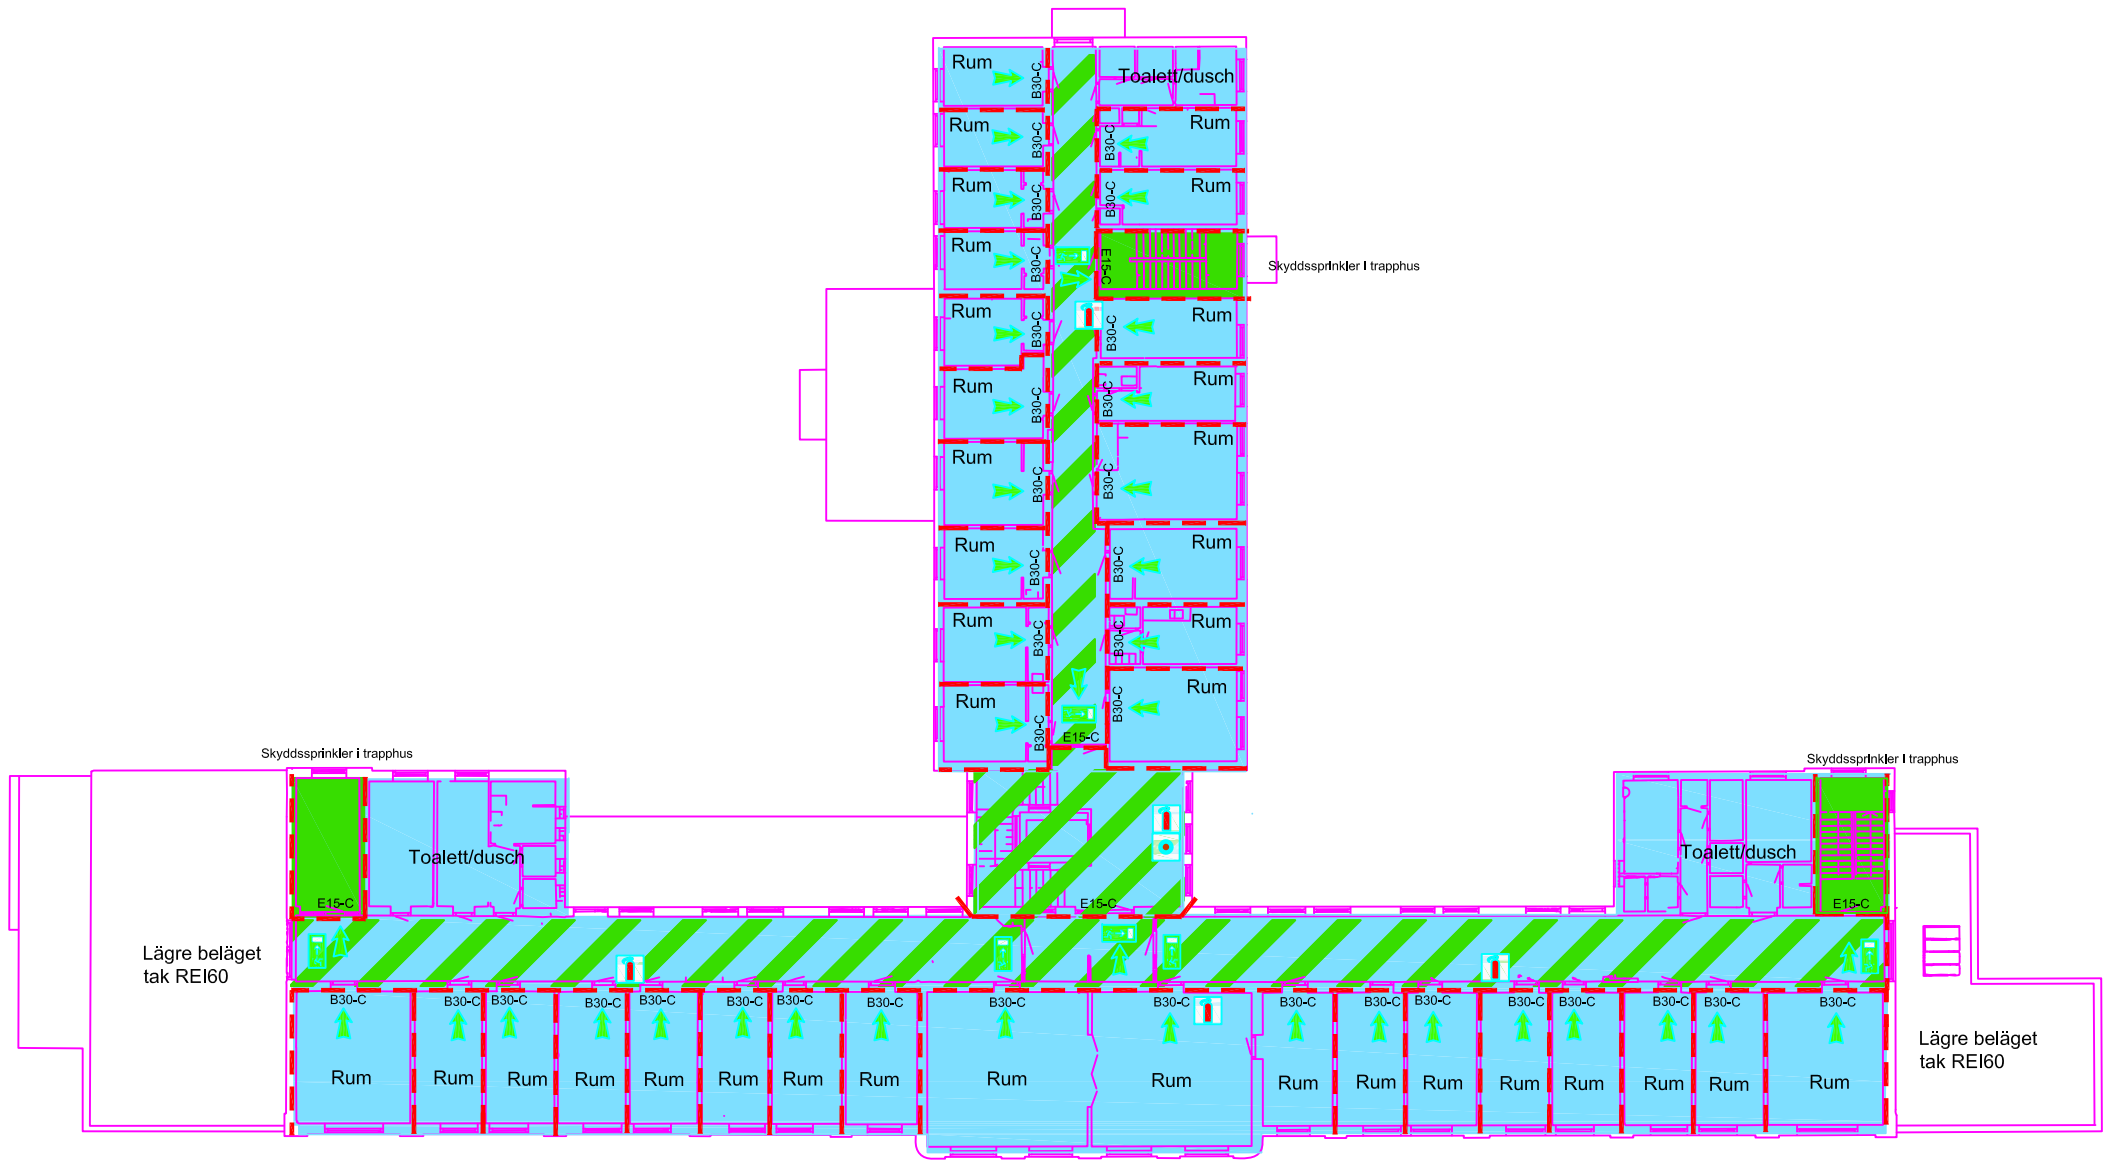


Brandcellsgräns EI 60

Utrymningsväg, nödbelyst

Väg till utrymningsväg

Sprinklad yta

Utrymningsväg - sprinklad och nödbelyst

Tryckknapp

Utrymningsriktning

Handbrandsläckare

Utrymningsskylt

- Schakt mellan skilda brandceller utförs i brandteknisk klass EI 60 (schakt markeras ej på ritning).
- Sprinklersystem utförs som boendesprinkler
- Vidare information finns i brandskyddsdokumentationen.

A	Placering larmtryckknappar	LK	2016-04-13
Rev	Avser	Sign	Datum

Relationshandling 2015-06-25

Uppdragsgivare

Liagården

Objekt

Obbhult 1:11

Ändrad verksamhet -asylboende

Plan 3

Brandritning

FireTech Engineering AB
Kvarngatan 2
311 31 Falkenberg
telefon: 0346-71 16 85
telefax: -
www.firetech.se

Uppdragsnummer	Ansvarig	Handläggare
2178,01	Leif-Inge Karlsson	Leif-Inge Karlsson
Skapad	**Ritad av**	**Granskad av**
2011-03-18	Leif-Inge Karlsson	Lars-Eric Larsson
Skala	**Ritningsnummer**	**Revidering**
Ej skalenlig	B01:003	-

Orginalformat: A3 L