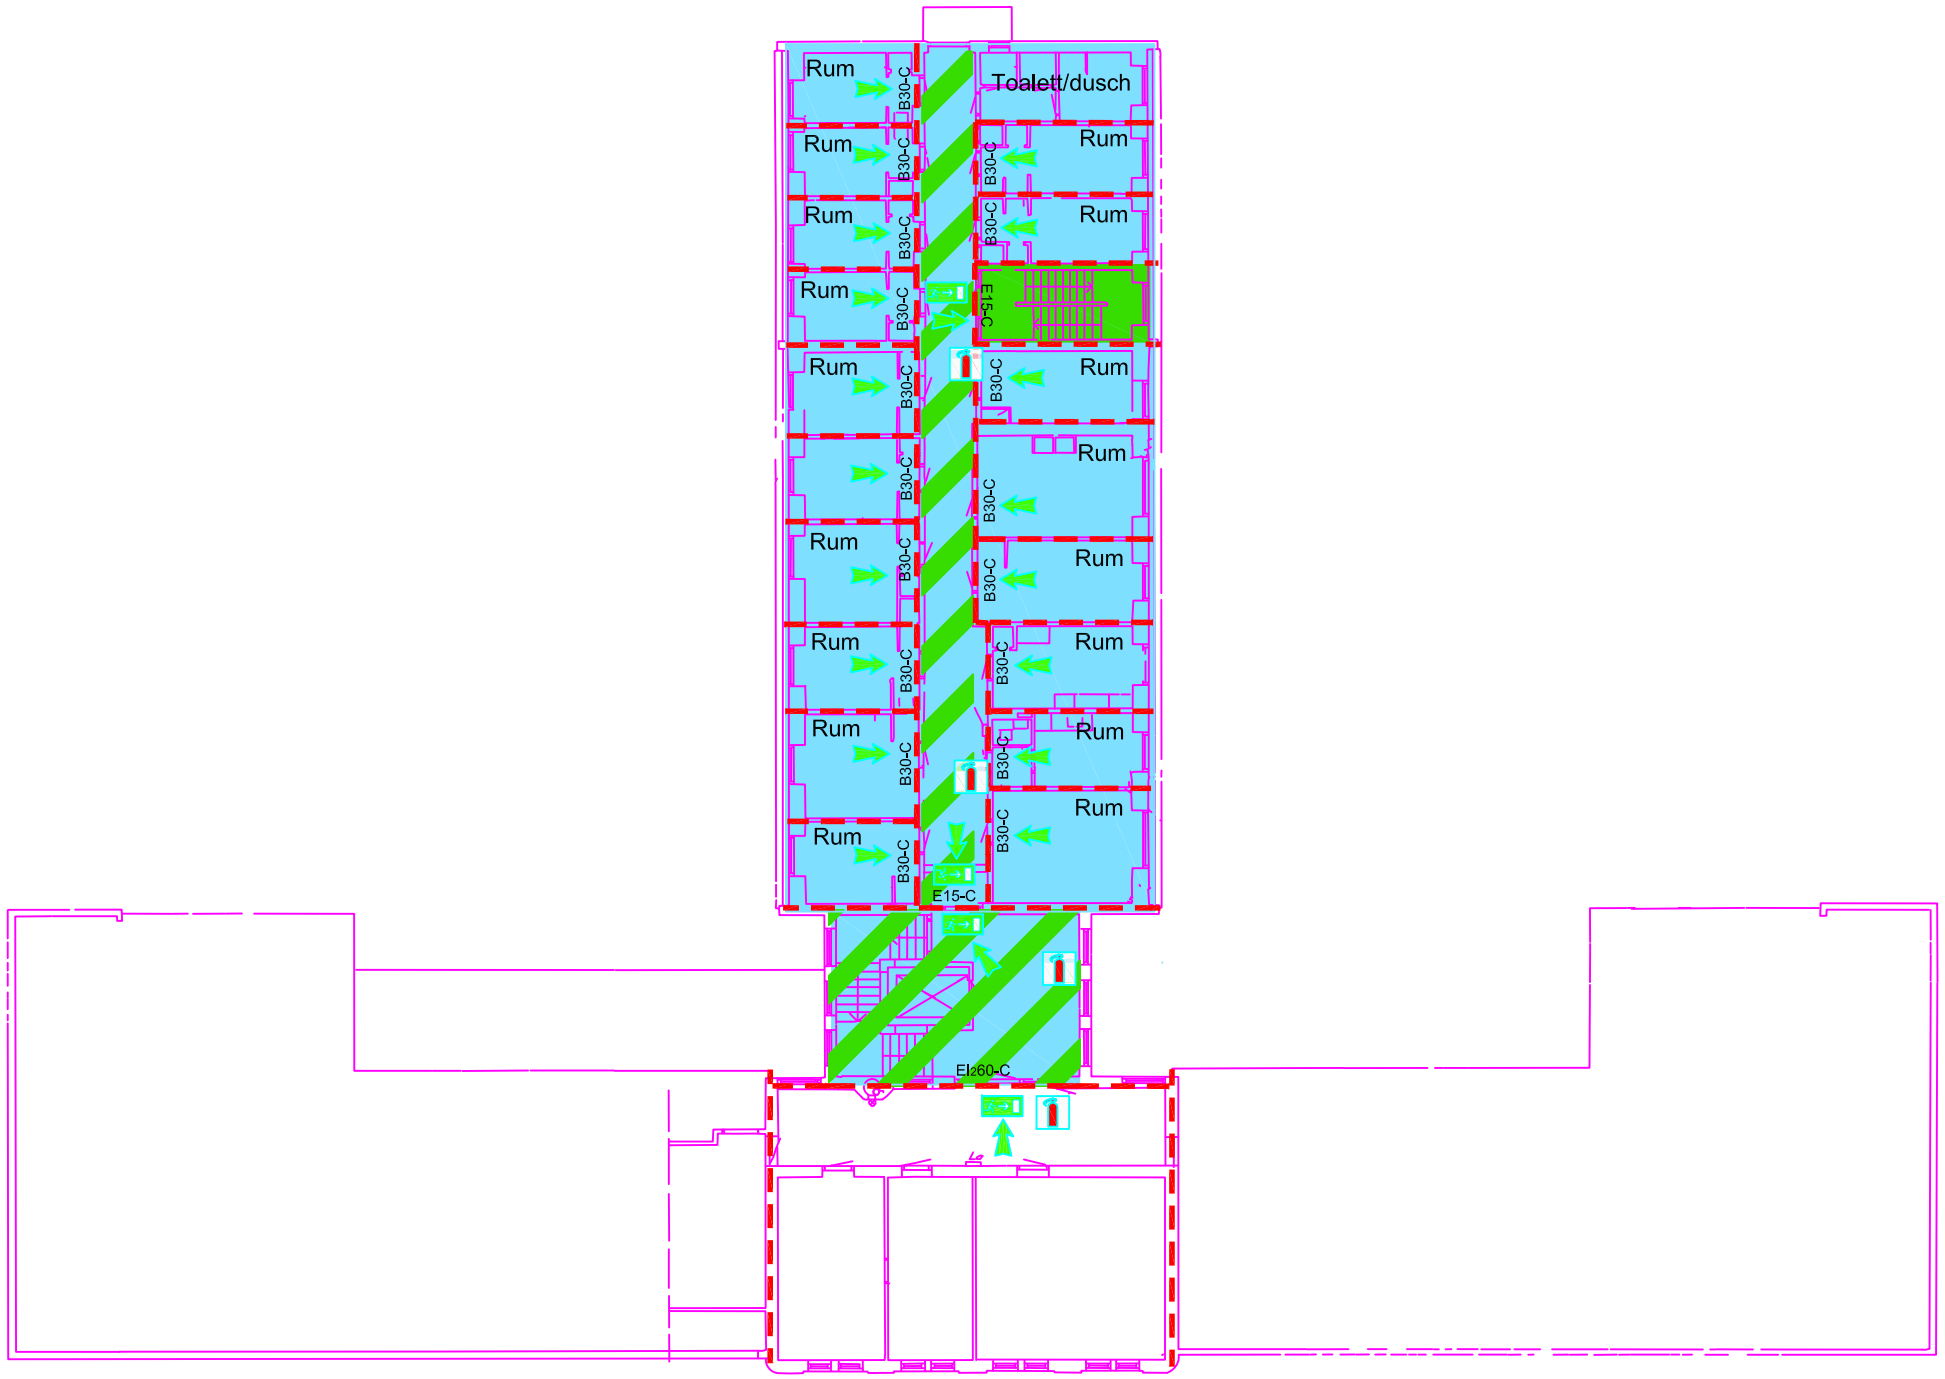


Brandcellsgräns EI 60

Utrymningsväg, nödbelyst

Väg till utrymningsväg

Sprinklad yta

Utrymningsväg - sprinklad och nödbelyst

Utrymningsriktning

Utrymningsskylt

Handbrandsläckare

- Schakt mellan skilda brandceller utförs i brandteknisk klass EI 60 (schakt markeras ej på ritning).
- Sprinklersystem utförs som boendesprinkler
- Vidare information finns i brandskyddsdokumentationen.

Rev	Avser	Sign	Datum
A	Larmryckknappar	Lk	2016-04-13

Relationshandling 2015-06-25

Uppdragsgivare

Liagården

Objekt

Obbhult 1:11

Ändrad verksamhet - asylboende

Plan 4

Brandritning

FireTech Engineering AB
Kvarngatan 2
311 31 Falkenberg
telefon: 0346-71 16 85
telefax: -
www.firetech.se

Uppdragsnummer	Ansvarig	Handläggare
2178,01	Leif-Inge Karlsson	Leif-Inge Karlsson
Skapad	**Ritad av**	**Granskad av**
2011-03-18	Leif-Inge Karlsson	Lars-Eric Larsson
Skala	**Ritningsnummer**	**Revidering**
Ej skalenlig	B01:004	-

Orginalformat: A3 L