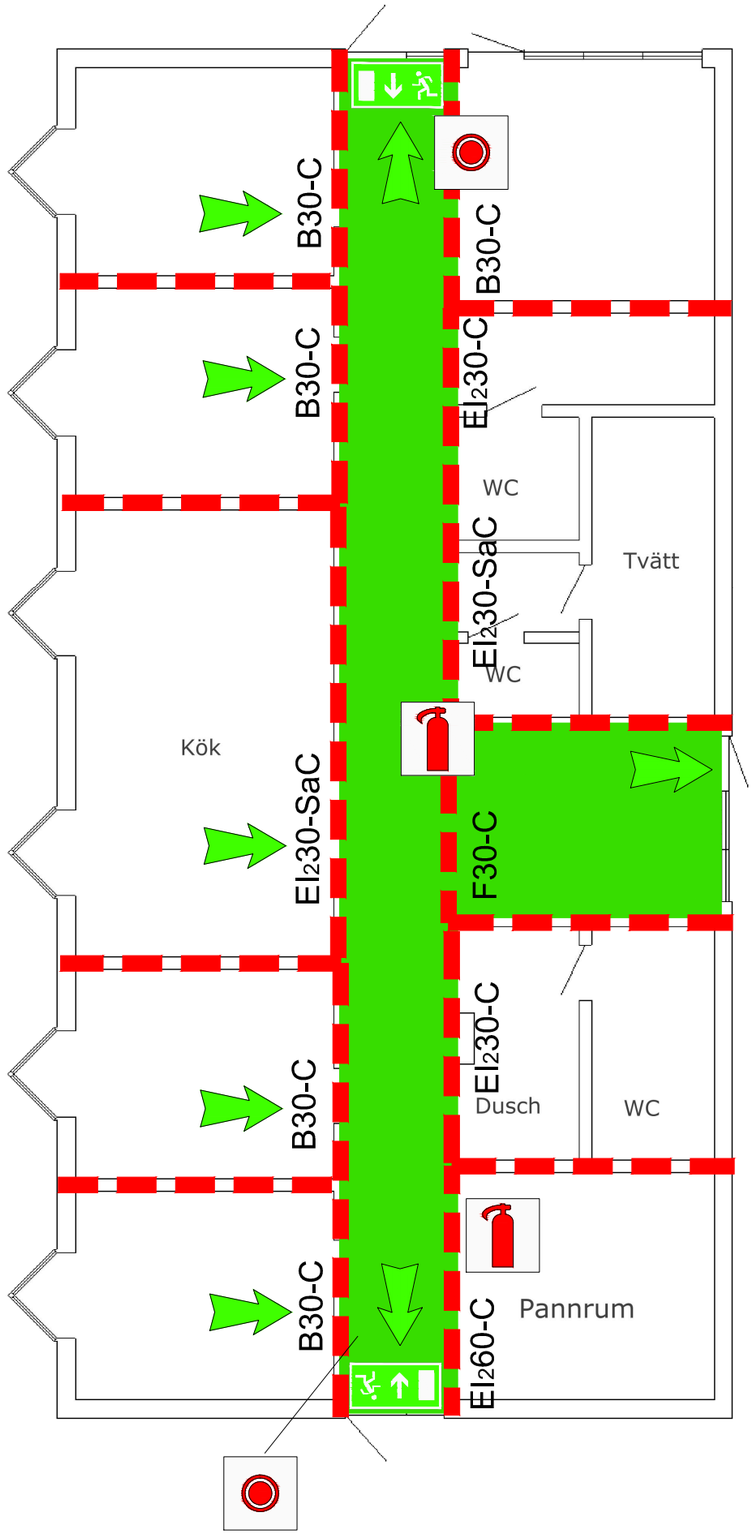


Brandcellsgräns EI 60

Utrymningsväg

Utrymningsriktning

Utrymningsskylt, nödbelyst

Handbrandsläckare

Tryckknapp

- Vidare information finns i brandskyddsdokumentationen.

Rev	Avser	Sign	Datum
-	-	-	-

Relationshandling 2015-07-03

Uppdragsgivare

Liagården AB

Objekt

Obbhult 1:11 (Tegelbacken)

Ändrad verksamhet - asylboende

Plan 1

Brandritning

FireTech Engineering AB
Kvarngatan 28
311 32 Falkenberg
telefon: 010-1501470
www.firetech.se

Uppdragsnummer	Ansvarig	Handläggare
2178,003	Leif-Inge Karlsson	Leif-Inge Karlsson
Skapad	**Ritad av**	**Granskad av**
2014-09-23	Leif-Inge Karlsson	Martina Ardenmark
Skala	**Ritningsnummer**	**Revidering**
Ej skalenlig	B01:0001	-

Orginalformat: A3 L