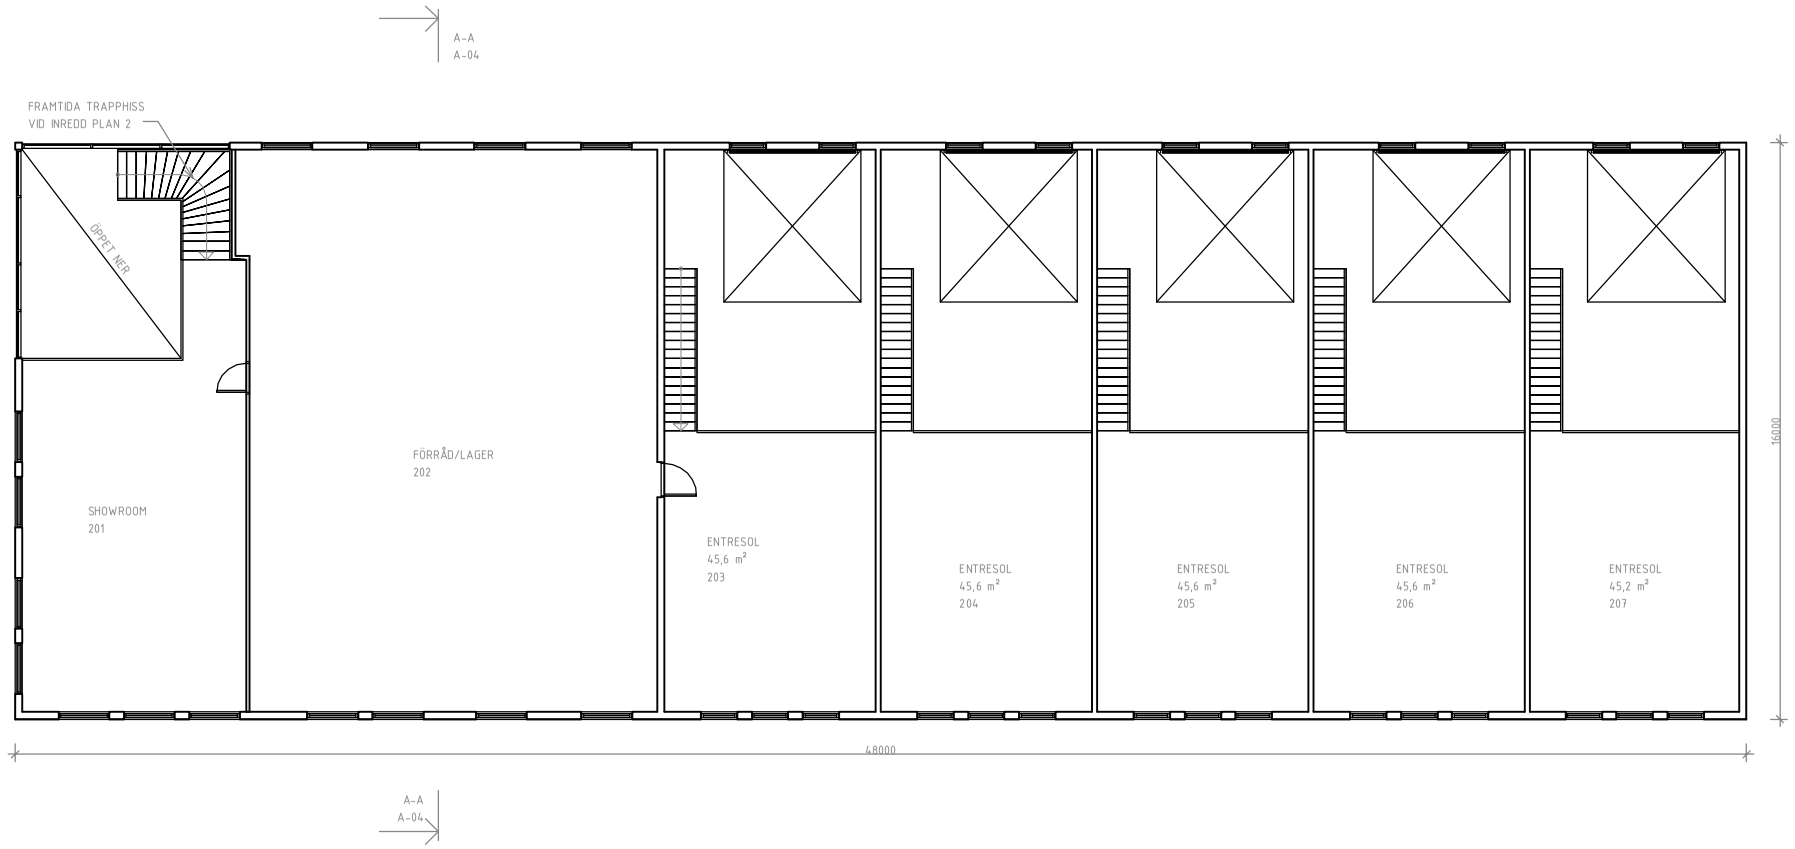

BET	ANT	ÄNDRINGEN AVSER	SIGN	DATUM

RELATIONSHANDLING

SMÄLTUGNEN 4

ELEKTRA

UPPDRAG NR	RITAD AV	HANDLÄGGARE
16200		
DATUM	ANSVARIG	
17-06-12		

NYBYGGNAD AV INDUSTRILOKAL
VARBERGS KOMMUN
PLAN 1

SKALA A1-FORMAT	SKALA A3-FORMAT	RITNINGSNUMMER	BET
1:100	1:200	A60:201	